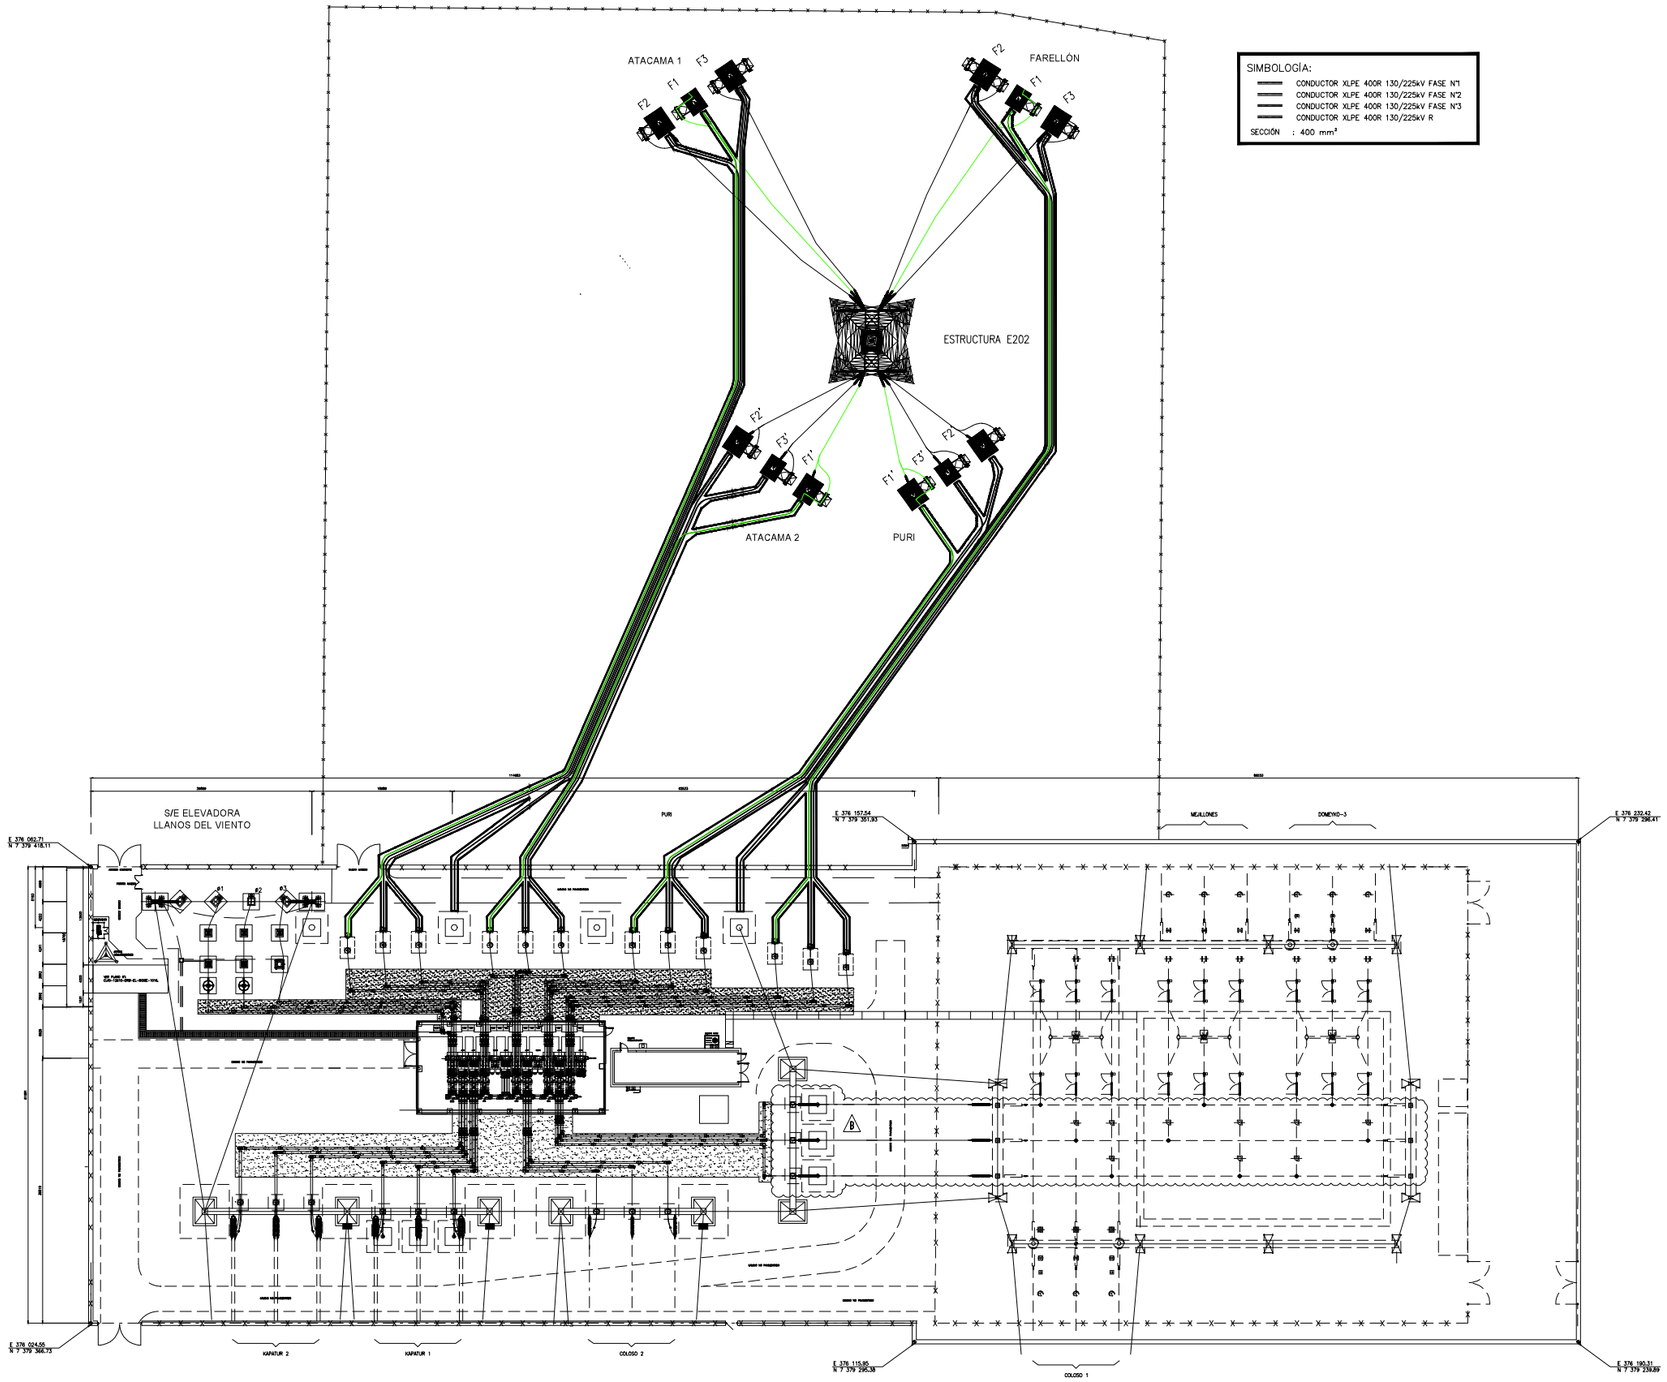


SIMBOLOGÍA:

- CONDUCTOR XLPE 400R 130/225kV FASE N°1
- CONDUCTOR XLPE 400R 130/225kV FASE N°2
- CONDUCTOR XLPE 400R 130/225kV FASE N°3
- CONDUCTOR XLPE 400R 130/225kV R

SECCIÓN : 400 mm²

PLANTA
S/ESC.

NOTAS:

1.- DIMENSIONES INDICADAS EN mm. (S.I.C.), LAS COTAS PREVALECEN SOBRE LA ESCALA DEL DIBUJO.
2.- PLANO REFERENCIAL PARA NUEVOS PROYECTOS, LAS COTAS DEBEN VERIFICARSE EN TERRENO.

**AS BUILT**

| Rev. No. | FECHA | REVISIONES | DIB. | REV. | APRO. | BHP |
|---|---|---|---|---|---|---|
| B | 09-ENE-25 | PROYECTO CAMBIO DE CONDUCTOR | R.P. | R.M. | R.M. | R.R. |
| A | 27-NOV-24 | EMITIDO PARA REVISIÓN POR PARTE DEL CLIENTE | S.B. | J.V. | O.T. | R.R. |

DOCUMENTOS DE REFERENCIA: AMPLIACIÓN SUBESTACIÓN O'HIGGINS SUBESTACIÓN 220KV DISPOSICIÓN GENERAL

N° DOCUMENTO DE REFERENCIA: 25870-000-EZ-2220-00003r001v5_0

N° BHP:

NOTAS: 1.- El propósito de este dibujo es proporcionar la distribución actual de los equipos, estructuras y secuencia de fases en el patio de mufas de la Subestación O'Higgins.

| | | | |
|---|---|---|---|
| ESCALA | SIN ESCALA | | FECHA |
| DISEÑADO POR: | S.BERMÚDEZ | | 27-NOV-24 |
| REVISADO POR: | J. VENEGAS | | 27-NOV-24 |
| APROBADO POR: | O.TOLEDO | | 27-NOV-24 |
| REL. SCALE: | R.RIVAS | | 27-NOV-24 |

Job N° 9100076443

**ESCONDIDA | BHP**

PROYECTO: COMPLETITUD DE DATOS TÉCNICOS EN PLATAFORMA DE ACTIVOS DE TRANSMISIÓN E INFOTÉCNICA (BDTAx Y BDIT)

DESCRIPCIÓN: PLANTA GENERAL
CAMBIO DE CONDUCTOR DE BARRA PRINCIPAL N°1 Y CAMBIO DE TAP EN TCJS1

FORMATO: EB01-9100076443-ENE-EE-P9 REV: B

FECHA: ARCHIVO: HORA: LOGARIÓ:

31/10/2024 dwg - 863.6 mm x 1117.6 mm